



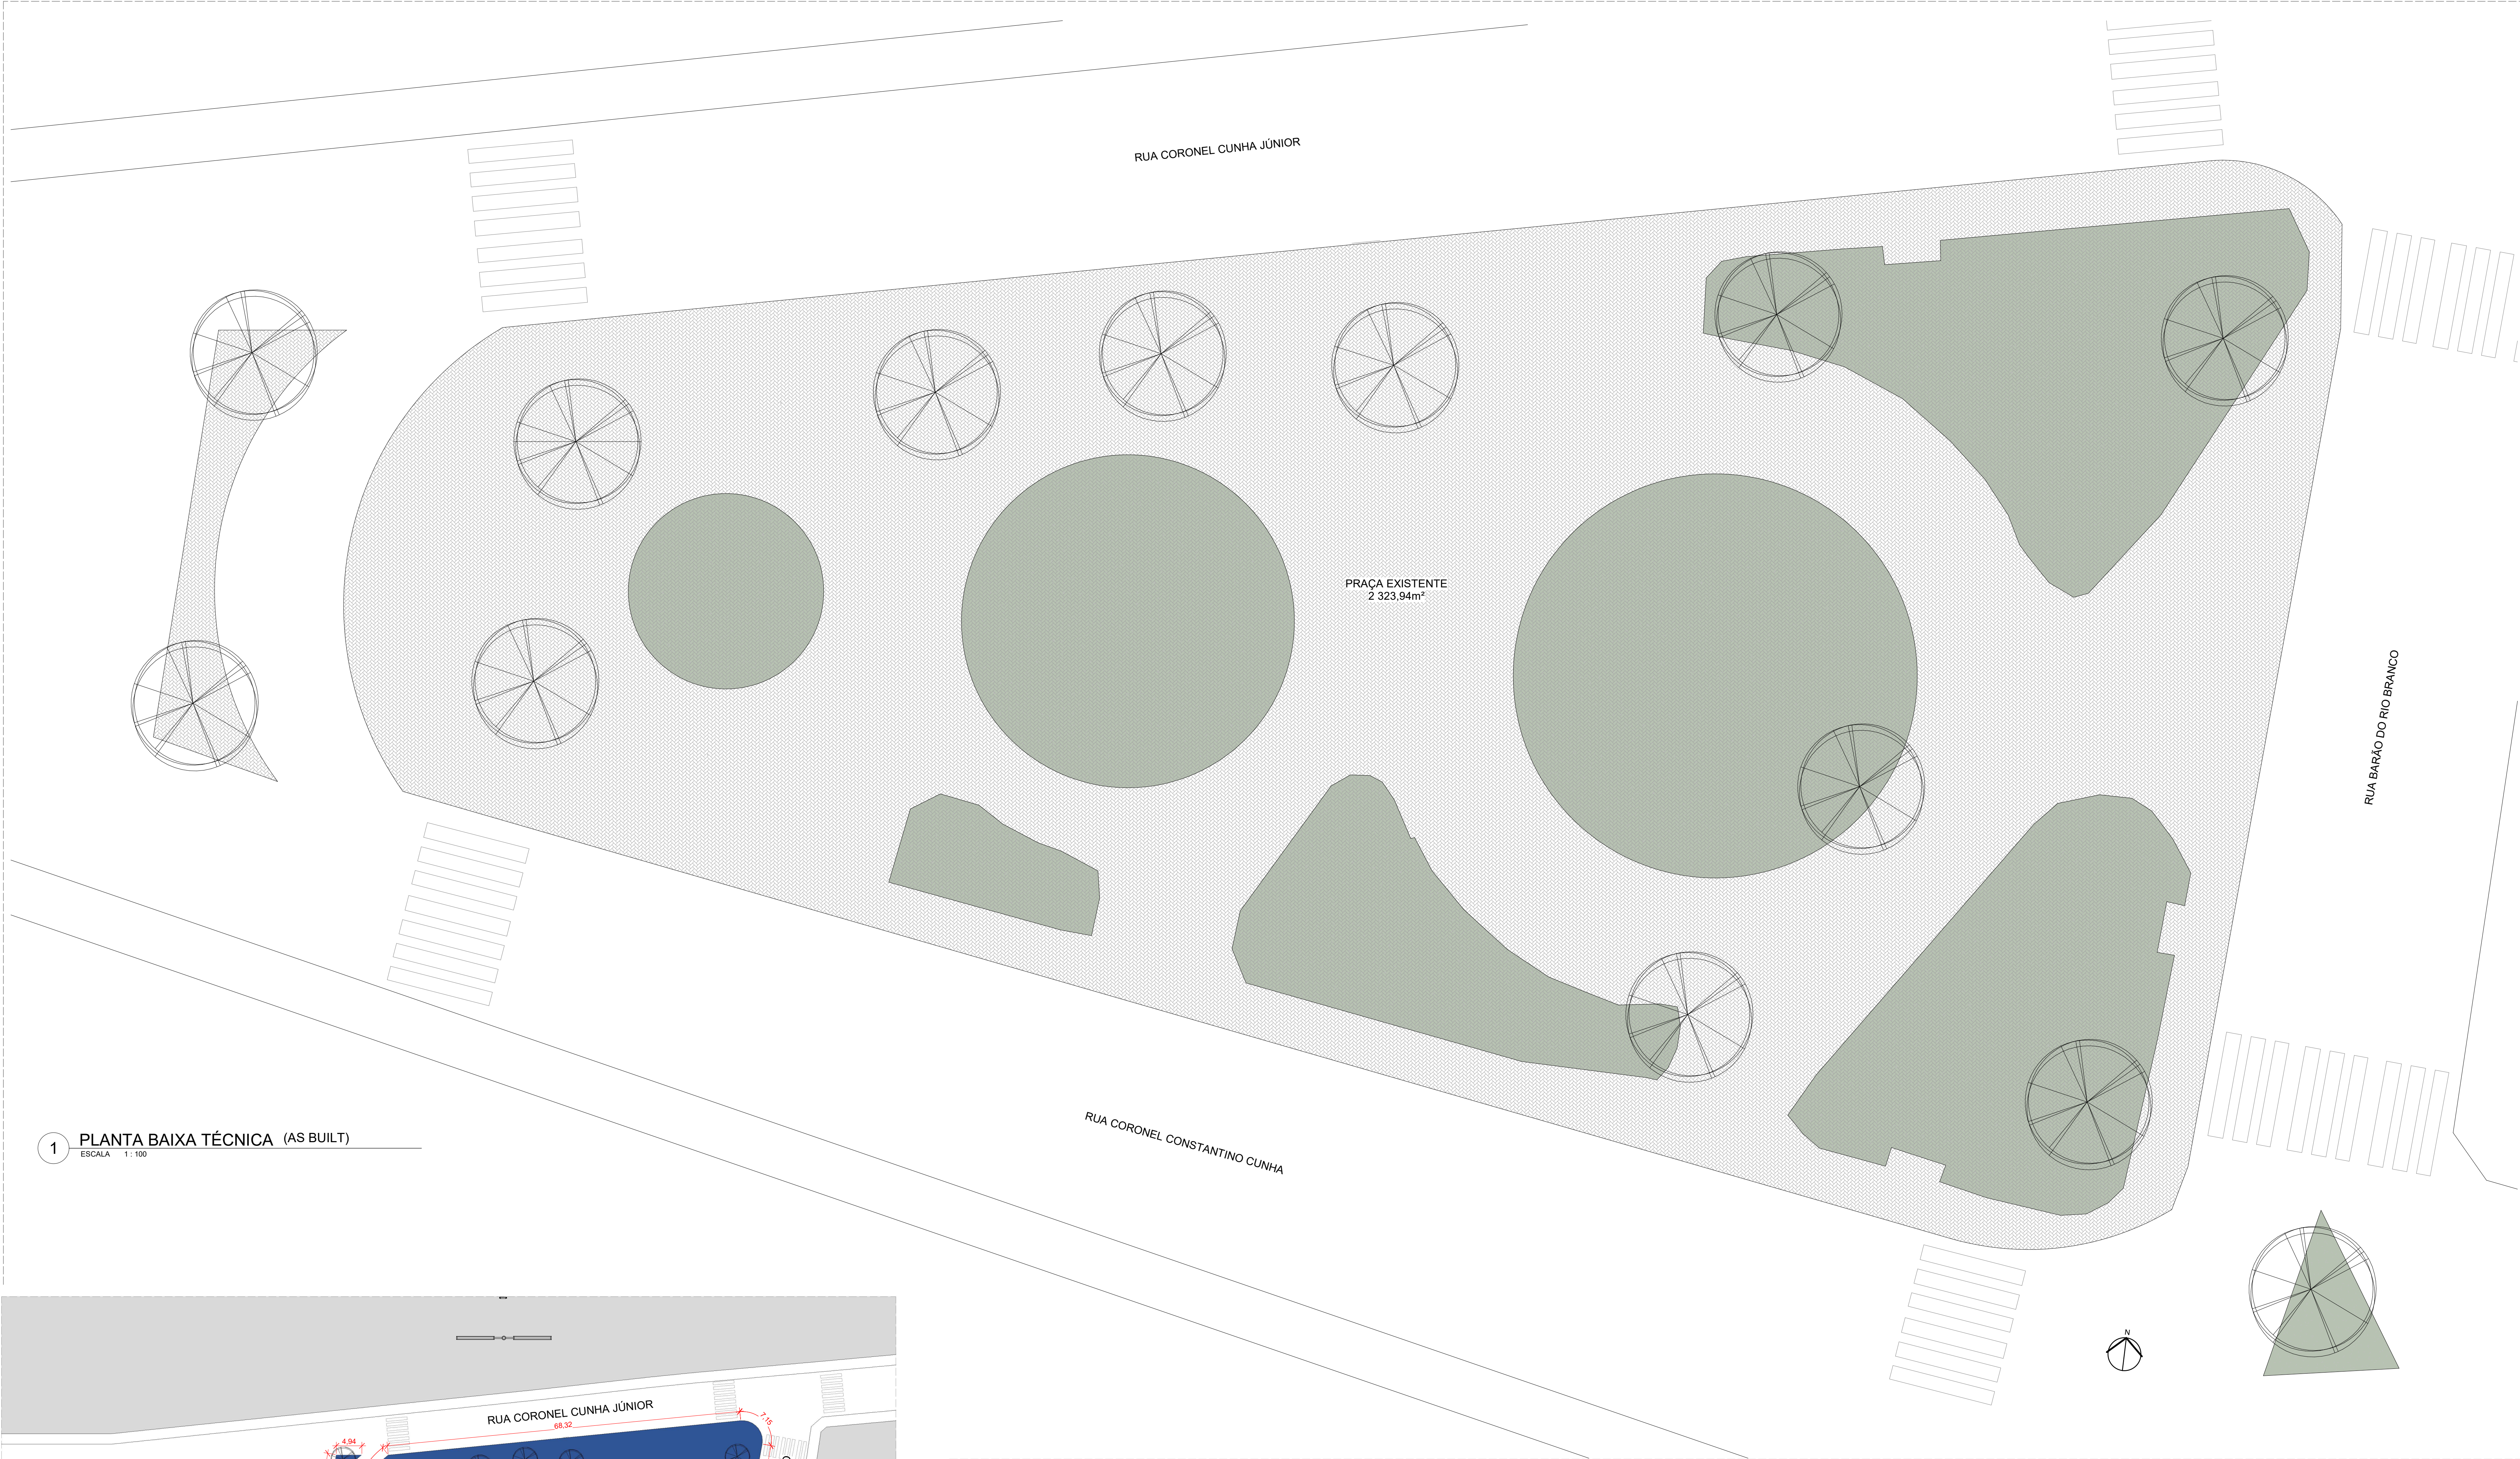

1 PLANTA BAIXA TÉCNICA (AS BUILT)
ESCALA 1:100

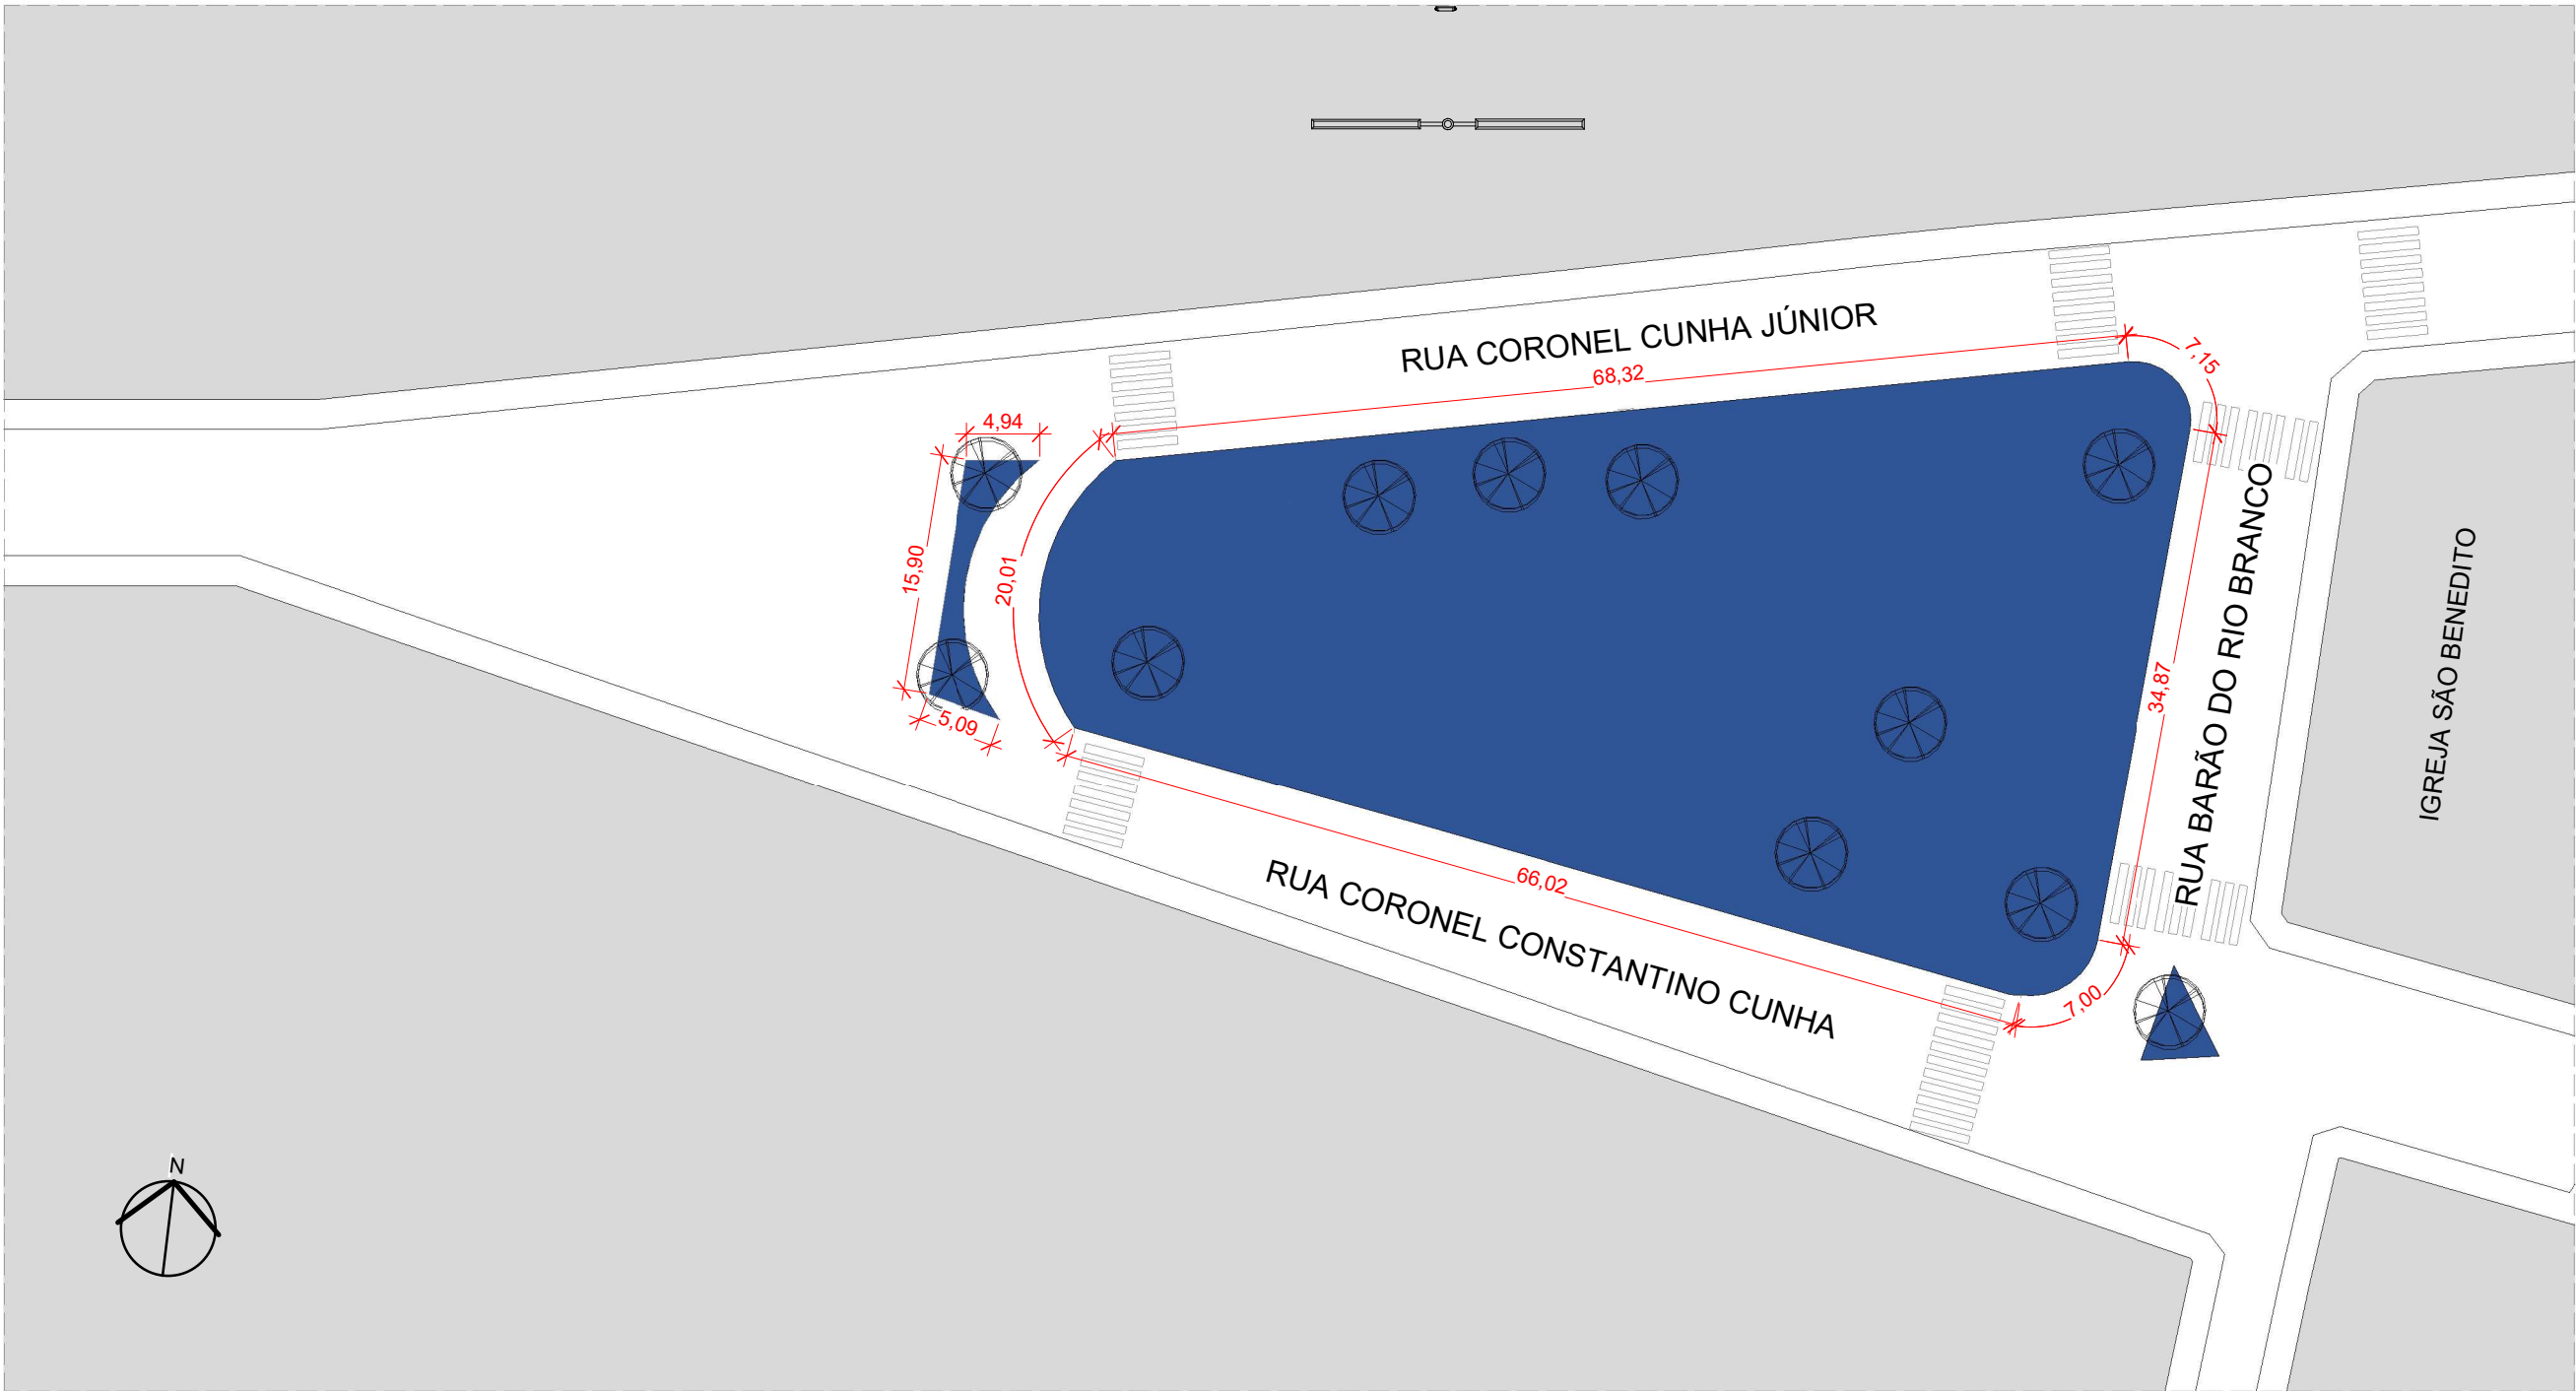

2 IMPLANTAÇÃO
ESCALA 1:500

	DATA: DEZEMBRO/2025	CONVENIENTE:	TIPO: EXECUTIVO	MODIFICAÇÕES:	FOLHA: 03/07
	CONVENIENTE: PREFEITURA MUNICIPAL DE SÃO MATEUS				ÁREA CONSTRUIDA: 2 323,94m²
OBRA: PRAÇA MUNICIPAL SÃO BENEDITO					
CONTEÚDO: AS BUILT				ASSINATURA:	
LOCAL: SÃO MATEUS					
			LEGENDA:		

